**Escorteurs d'Escadre** **PL 40**
**TYPE SURCOUF**

*Construits à LORIENT*
*sur les plans du Service Technique des Constructions et Armes Navales*

## VUE LONGITUDINALE

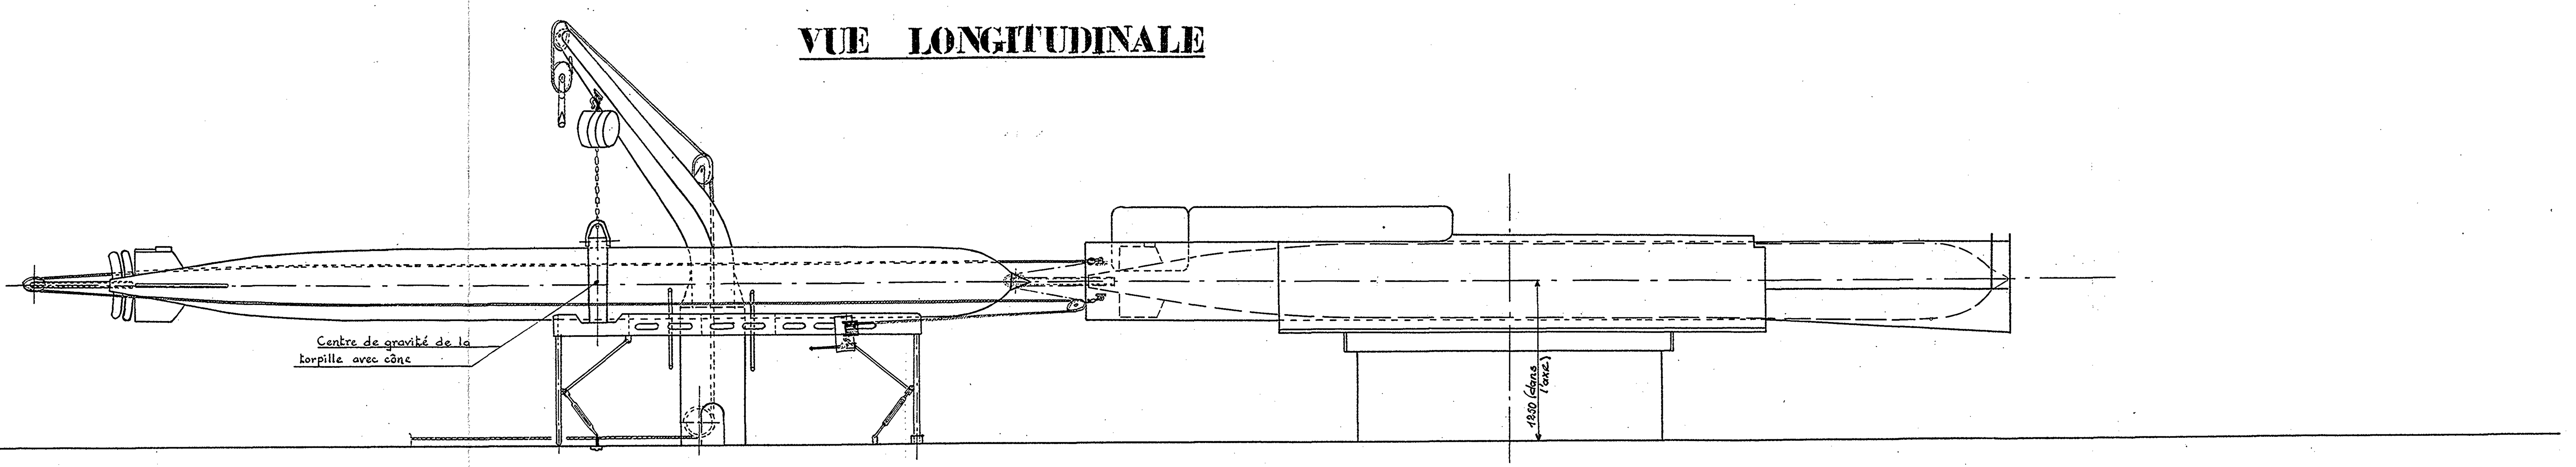


## VUE EN PLAN

## COUPE TRANSVERSALE

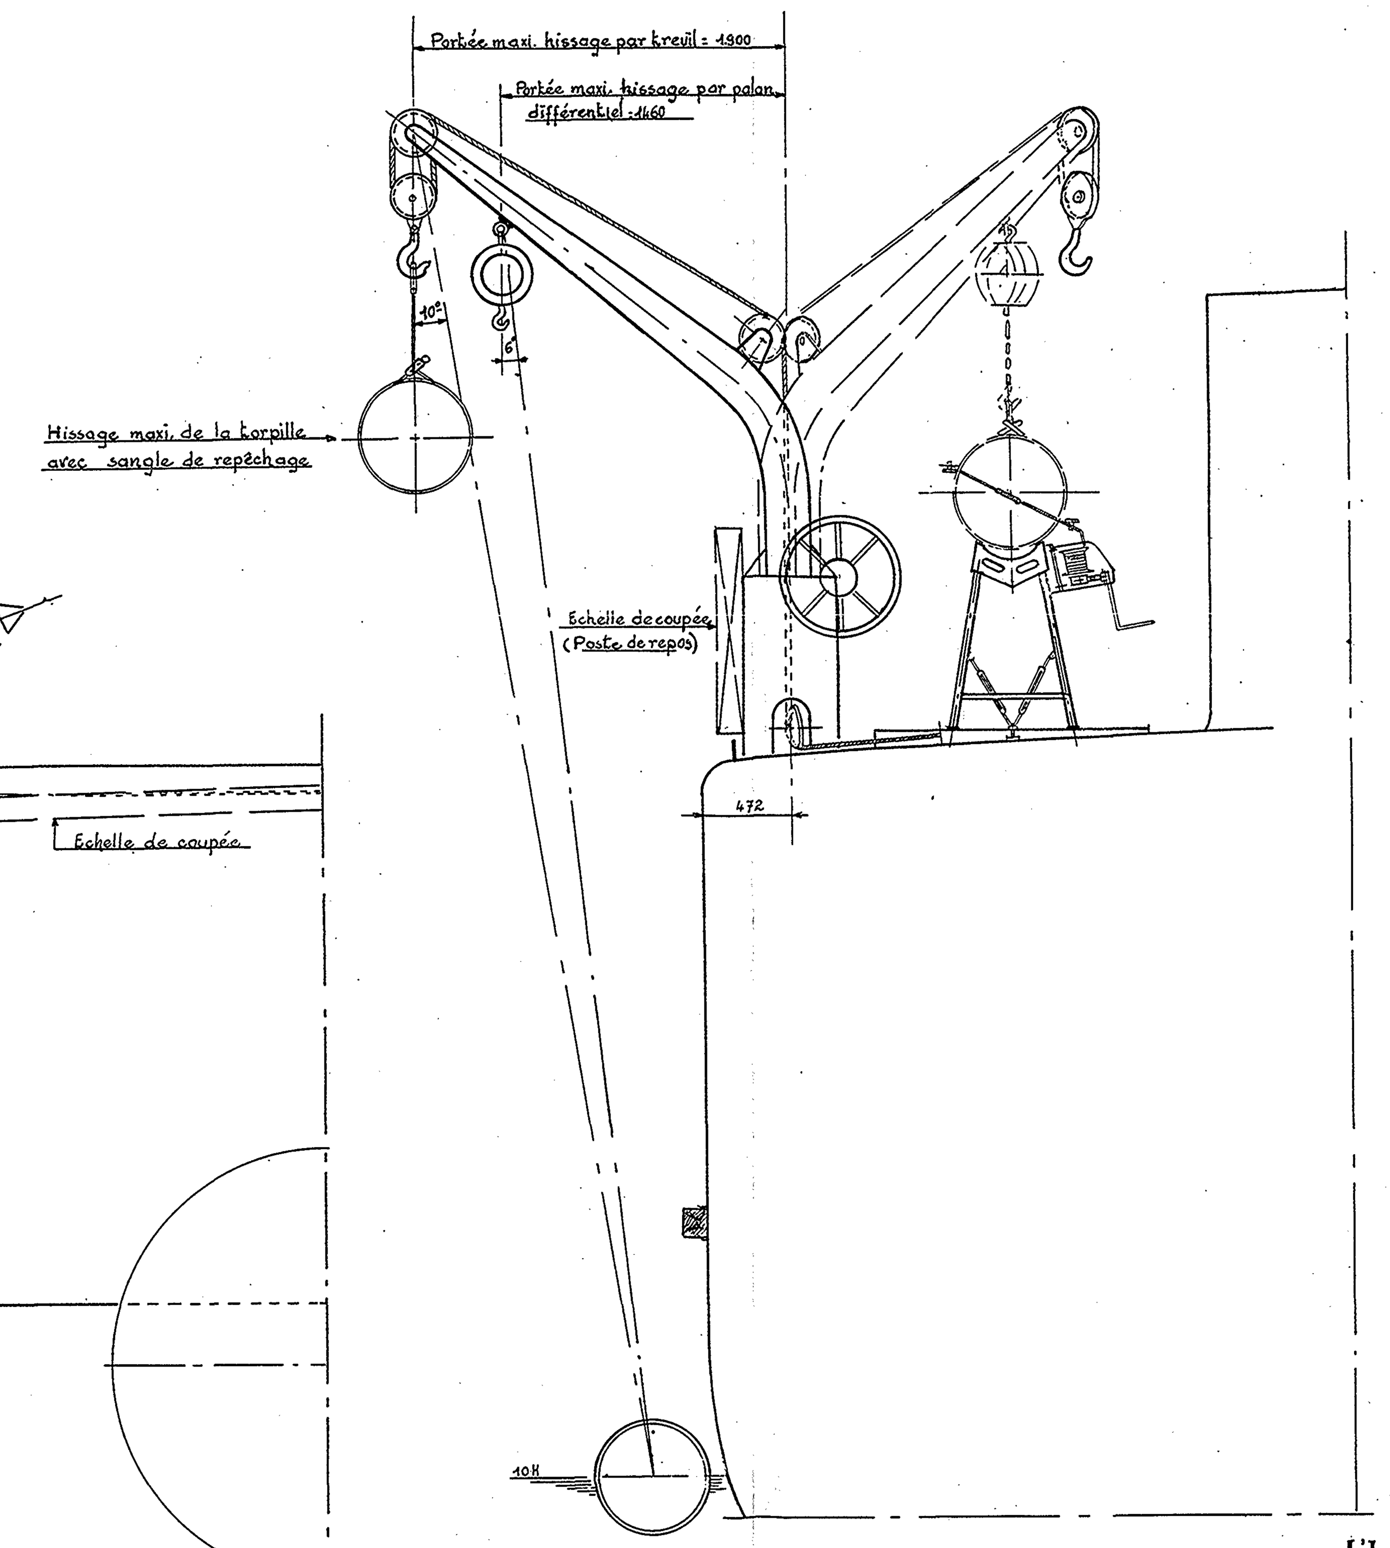


## TLT AR
## EMBARQUEMENT & MANŒUVRE DES TORPILLES LONGUES

**Conforme à l'exécution**
(à la date du 1.1.57)

**Echelle : $\frac{1}{20}$**

L'Ingénieur en Chef
du Génie Maritime *Picard*

L'Ingénieur en Chef
du Génie Maritime *Cauchy*
Chef de la Section des Const^ons Neuves

L'Ingénieur Général *Castellan*
Directeur des Constructions et Armes Navales